INSTALACJE ELEKTRYCZNE
RZUT POZIOMU ±0,00

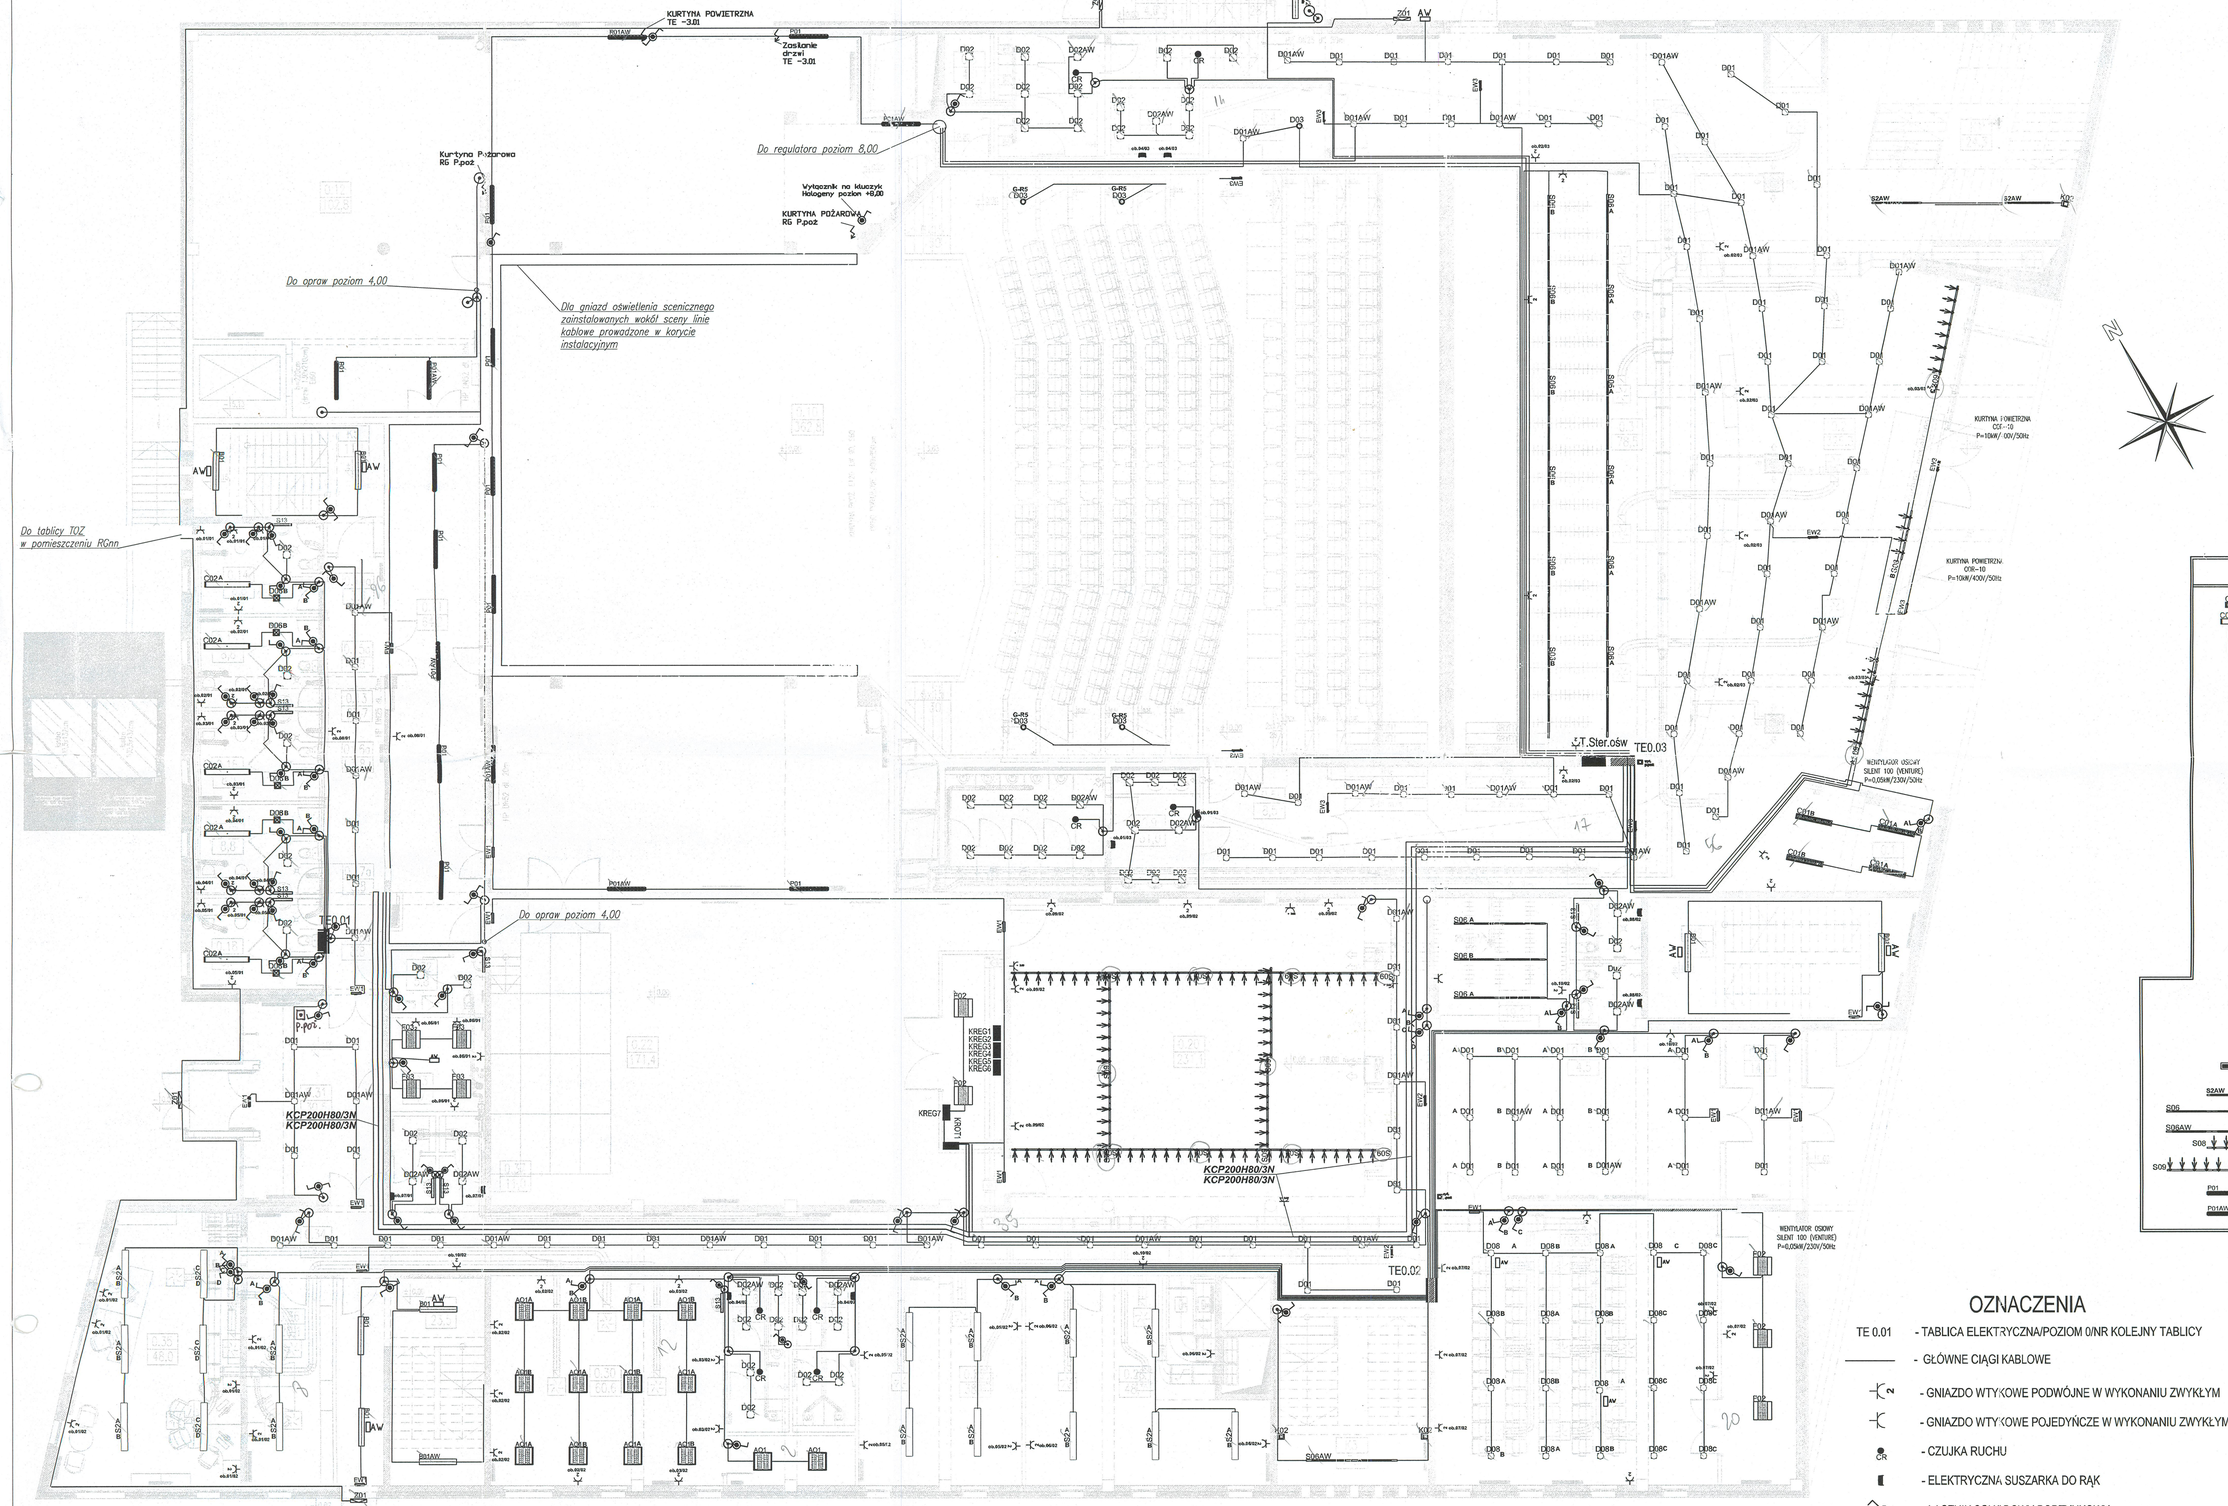

ZESTAWIENIE POWIERZCHNI POZ. ±0,00			
nr pom.	nazwa pomieszczenia	rodzaj posadzki	Pow. [m²]
0,1	kasa	posadzka kamienna	17,3
0,2	hol wejściowy	posadzka kamienna	325,3
0,3	szatnia	posadzka kamienna	78,5
0,4	akuza akustyczna	wykładzina dywanowa	8,3
0,5	akuza akustyczna	wykładzina dywanowa	8,5
0,6	magazynek podręczny	posadzka epoksydowa	4,0
0,7	wc niepełnosprawnych	gres	4,5
0,8	wc damski	gres	25,8
0,9	wc męski	gres	31,0
0,10	scena	deski posadzka podestowa	362,8
0,11	zaplecze	posadzka epoksydowa	64,2
0,12	magazyn dekoracji	posadzka epoksydowa	102,8
0,13	korytarz	posadzka kamienna	27,7
0,14	garderoba indywidualna 1	wykładzina dywanowa	8,8
0,14a	węzeł sanitarny 1	wykładzina heterogeniczna PVC	3,6
0,15	garderoba indywidualna 2	wykładzina dywanowa	8,8
0,15a	węzeł sanitarny 2	wykładzina heterogeniczna PVC	3,8
0,16	garderoba indywidualna 3	wykładzina dywanowa	8,8
0,16a	węzeł sanitarny 3	wykładzina heterogeniczna PVC	3,8
0,17	garderoba indywidualna 4	wykładzina dywanowa	8,8
0,17a	węzeł sanitarny 4	wykładzina heterogeniczna PVC	3,8
0,18	garderoba indywidualna 5	wykładzina dywanowa	8,9
0,18a	węzeł sanitarny 5	wykładzina heterogeniczna PVC	3,8
0,19	wiatrołap z zabudową drzwiową	posadzka kamienna	14,0
0,20	piesz - galeria sztuki	posadzka kamienna	231,1
0,21	szatnia	posadzka kamienna	19,2
0,22	sala kameralna 2 modułową widownią na 82 osoby - skalatora komunikacja	posadzka epoksydowa	171,4
0,23		posadzka kamienna	26,7
0,24	wc niepełnosprawnych	wykładzina heterogeniczna PVC	4,5
0,25	wc ogólny damski	wykładzina heterogeniczna PVC	10,0
0,26	wc ogólny męski	wykładzina heterogeniczna PVC	10,2
0,27	sala ćwiczeń TKGrakalow kameralnych z zapleczem	parkiet	106,8
0,28	sala edukacji regionalnej i turystyki	posadzka epoksydowa	48,7
0,29	sala ćwiczeń rytmiczno-ruchowej i baletowej	posadzka epoksydowa	38,6
0,30	pracownia komputerowa z zapleczem	posadzka epoksydowa	60,9
0,31	hol wejściowy	posadzka kamienna	30,5
0,32	pomieszczenie porządkowe	posadzka epoksydowa	5,3
0,33	pomieszczenie ochrony	posadzka epoksydowa	7,7
0,34	korytarz	posadzka kamienna	19,8
0,35	biuro 1	wykładzina dywanowa	48,0
0,36	biuro 2	wykładzina dywanowa	20,1
0,37	wc biur	wykładzina heterogeniczna PVC	11,0
0,38	pomieszczenie na kosiarki	posadzka betonowa	4,0
K1	klatka schodowa 1	posadzka kamienna	24,3
K2	klatka schodowa 2	gres	17,3
K3	klatka schodowa 3	posadzka kamienna	17,8
K4	klatka schodowa 4	gres	23,5
K5	klatka schodowa 5	gres	11,1
K6	klatka schodowa 6	gres	3,6
RAZEM			

OPRAWY OŚWIETLENIOWE

C01	CO1 - TRIO 254.P-AM EVG	-4 szt.
C02	CO2 - TRIO 249.D-O EVG	-5 szt.
B01	B01 - SD236	-1 szt.
B01AW	B01AW - SD236/AW	-7 szt.
B04AW	B04AW - SD418/AW	-2 szt.
D01	D01- D190.2x18HPD1PGO	-47 szt.
D01	D01- D190.2x18HPD1PGO DIM (foyer)	-58 szt.
D01AW	D01AW- D190.2x18HPD1PGO/AW	-16 szt.
D01AW	D01AW- D190.2x18HPD1PGO DIM/AW (foyer)	-13 szt.
D02	D02 - DL240.2x18 EVG IP44	-48 szt.
D02AW	D02AW - DL240.2x18 EVG/AW IP44	-10 szt.
D03	D03 - D320.2x26T EVG DIM	-12 szt.
D06	D06 - DK226.X EVG	-5 szt.
D08	D08 - DN260.2X26H EVG DIM	-17 szt.
D08AW	D08AW - DN260.2X26H EVG DIM/AW	-3 szt.
EW1	E01AW - MONITOR 1/3h	-18 szt.
EW2	E02AW - MONITOR 2/3h	-3 szt.
EW3	E03AW - SCREEN DS7-A1,2TC3N / montowana na wysięgniku tylnym	-8 szt.
K02	K02 - ATELIER 1x50W RAL 7011	-5 szt.
S13	S13 - SDS 1x18W	-11 szt.
	ŻARÓWKA MLECZNA Z PODSTAWĄ	-145 szt.
F02	F02 - ST 414.P-AM/SR EVG RALPGO	-5 szt.
F03	F03 - KP 236.WH EVG RALPGO	-4 szt.
A01	A01 - SR 418.P-A EVG	-14 szt.
Z01	Z01 - ESG5636 36W	-6 szt.
S2	MULTILINE 6523 T5 85W + 2xQR-CBC 51 50W montaż na 0,3m zawiesiach	-17 szt.
S2AW	S2AW - S4000154 RAL7011/AW	-2 szt.
S06	S06 - S4000254 RAL7011	-15 szt.
S06AW	S06AW - S4000254 RAL7011/AW	-1 szt.
S08	S08 - S30004 4xQR111 100W wyk. specjalne	-1 szt.
S09	S09 - S30008 8xQR111 100W wyk. specjalne	-2 szt.
P01	CO1 236 P-G EVG	-6 szt.
P01AW	CO1 236 P-G EVG/AW	-5 szt.

OZNACZENIA

- TE 0.01 - TABLICA ELEKTRYCZNA/POZIOM 0/NR KOLEJNY TABLICY
- ——— - GŁÓWNE CIĄGI KABLOWE
- - GNIAZDO WTYKOWE PODWÓJNE W WYKONANIU ZWYKŁYM
- - GNIAZDO WTYKOWE POJEDYŃCZE W WYKONANIU ZWYKŁYM
- CR - CZUJKA RUCHU
- - ELEKTRYCZNA SUSZARKA DO RĄK
- - ŁĄCZNIK SCHODOWY PODTYNKOWY
- - PRZEŁĄCZNIK ŚWIECZNIKOWY JEDNOBIEGUNOWY PODTYNKOWY
- - ŁĄCZNIK JEDNOBIEGUNOWY PODTYNKOWY
- - PUSZKA ROZGAŁĘŹNA

OBIEKT TEATRALNO-KONCERTOWY
przy ul. Jana Pawła II w Suwałkach, planowany do realizacji w ramach projektu "Miejskie Centrum Usług Publicznych - Sala Koncertowo-Teatralna w Suwałkach"

INWESTOR: MIASTO SUWAŁKI
16-400 SUWAŁKI
UL. MICKIEWICZA 1

FAZA PROJEKTU: DOKUMENTACJA POWYKONAWCZA

BRANŻA: ELEKTRYCZNA

OPRACOWAŁ: inż. MICHAŁ TOMASZEWSKI
PODPIS

TEMAT: INSTALACJE ELEKTRYCZNE RZUT POZIOMU ±0,00

DATA: MARZEC 2013

SKALA: 1 : 100

NR RYSUNKU: E-2